



المملكة العربية السعودية
وزارة التربية والتعليم
إدارة التربية والتعليم
بمحافظة وادي الدواسر
إدارة شؤون المباني

اسم المقاول	شركة بناء الجزيرة العقارات
اسم المخطط	كروكي للمشاتل القديم
اسم المشروع	مجمع الترفيه التليين للبيات


مجلس القاول
شركة بناء الجزيرة للمقاولات
مجمع التوزيع التعليمية
وادي الباداس

مهندس الاشراف

—**تیسری**

مدير شؤون المباني

التوقييع

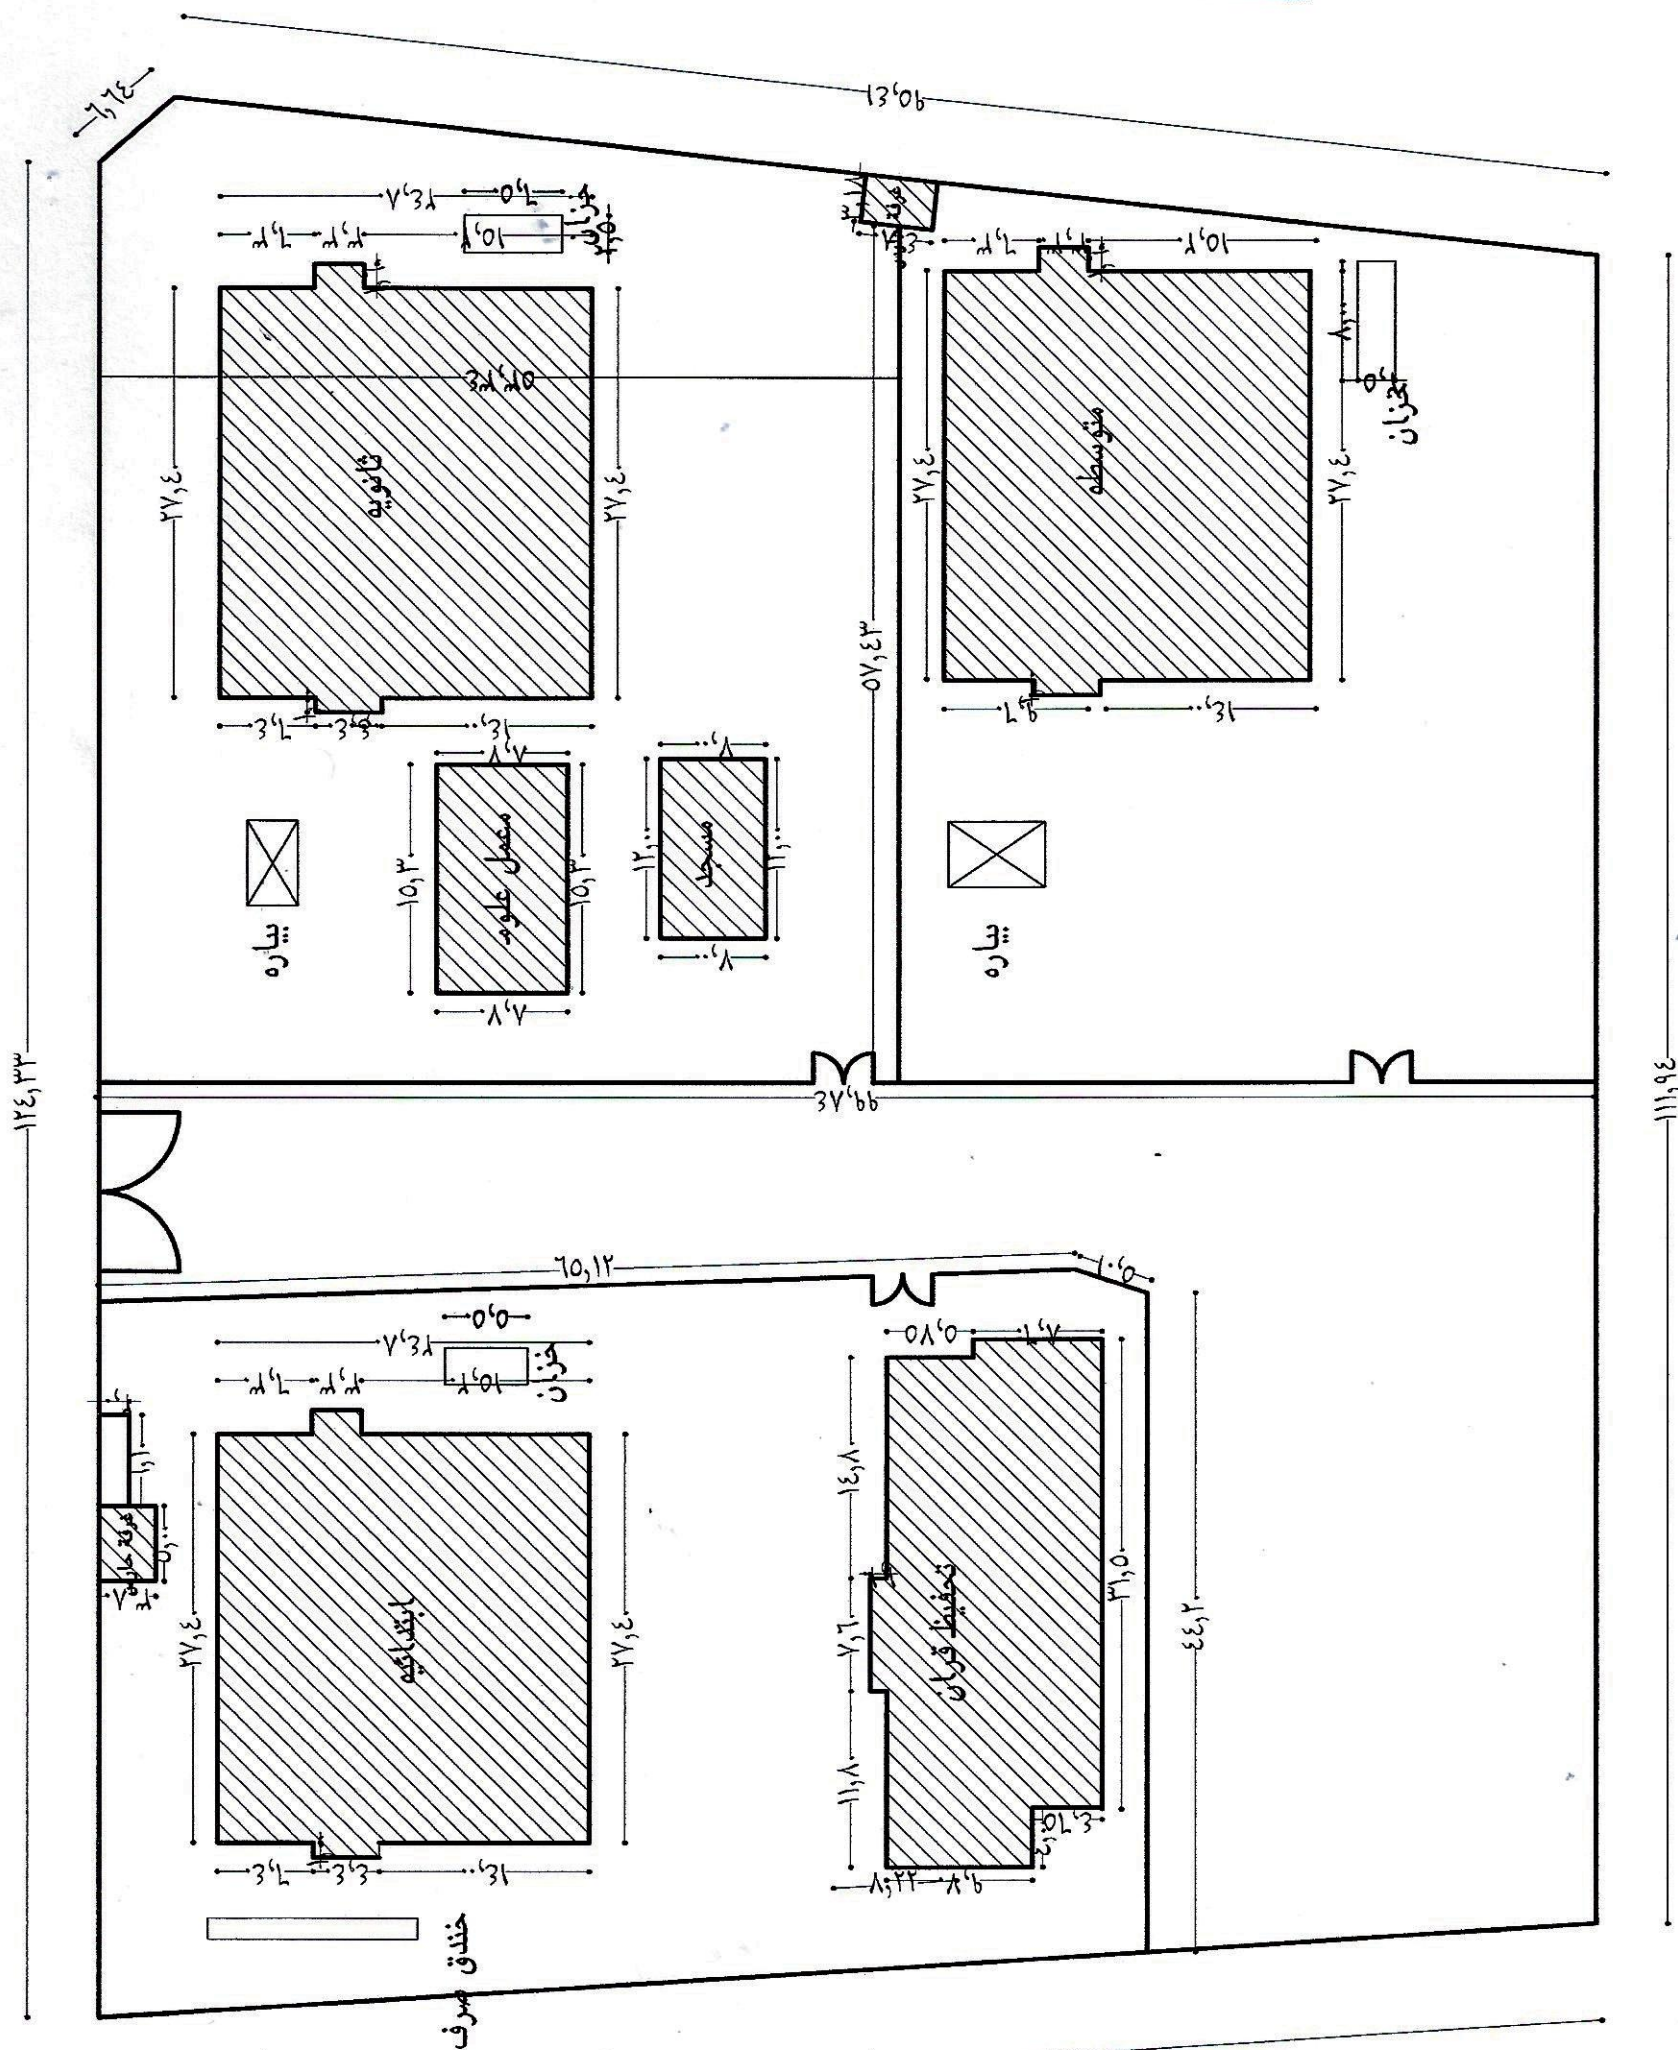

وزارة التربية والتعليم
Ministry of Education



المملكة العربية السعودية
وزارة التربية والتعليم
إدارة التربية والتعليم
بمحافظة وادي الدواسر
إدارة شؤون المباني


اسم المشروع	مجمع النويمة التعليمي للبيات
اسم المخطط	كروكي للمنشآت القديمة
اسم المداول	شركة بناء الجزيرة للمعالات

مهندس المداول
مهندس مشروع مجمع النويمة التعليمي
مهندس الإشراف
وادي الدواسر

يختص -

مدير شؤون المباني

التوقيع -

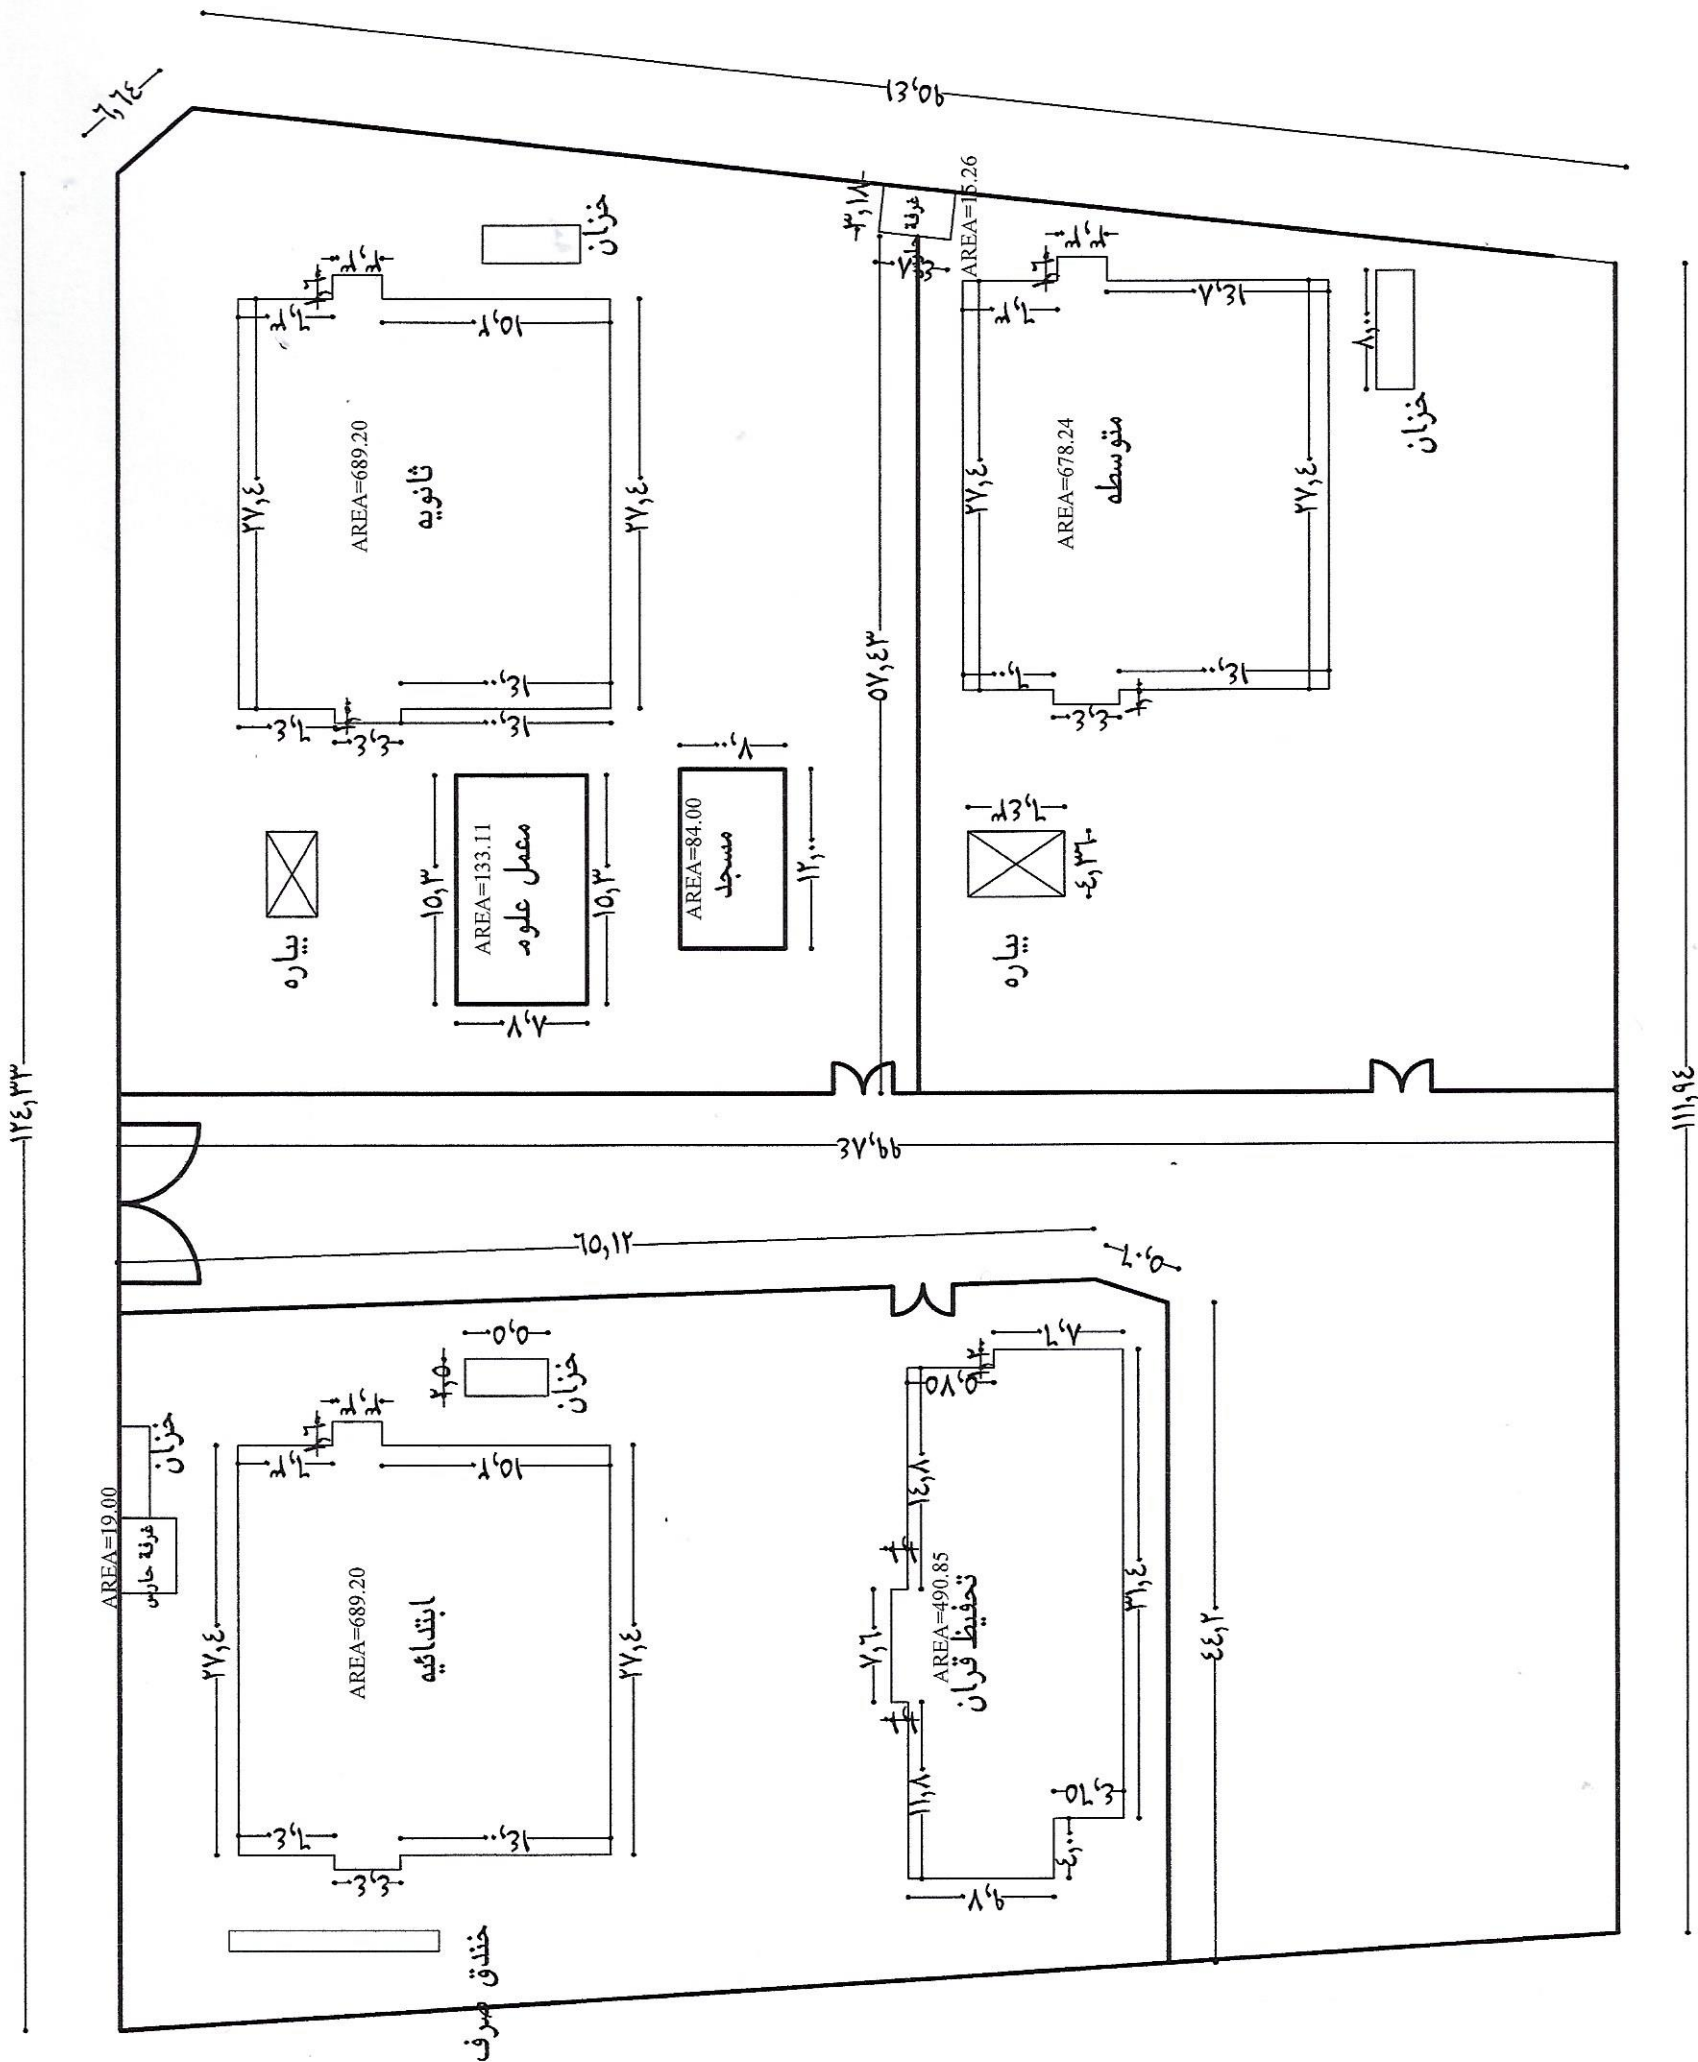

اسم المشروع	مجمع الوريعة التعليمية للبنات		
اسم اللوحة	مخطط الجداول والتفاصيل AS-BUILT DRAWING		
رقم اللوحة	قياس	٢٠١٢-١١-١٦	
	الرسم		
	١٠٠/١		

شركة بناء الجزيرة للمقاولات
BENA AL-JAZEERAH CO


	المهندس / أحمد عبد الممدوح مدير شؤون المباني	
	التوقيع	

مقدم المقاول	مقدم الاستشارة	تقديم رقم
		


ملاحظات	العدد	التوقيع المصور	التوقيع المصور	التوقيع المصدرة	القواعد المعدلة	القواعد السابقة	توضيح
	٩٥	-----	-----	١٤٩٨٠	$1, 3 \times 1, 3 \times 1, 8$	$1, 1 \times 1 \times 1, 0$	١
	٨	-----	-----	١٤٩٨١	$1, 3 \times 1, 8 \times 1, 8$	$1, 1 \times 1, 0 \times 1, 0$	٢
١١	-----	-----	-----	١٤٩٩٦	$1, 8 \times 1, 3 \times 1, 3 \times 1, 8$	$1, 1 \times 1, 3 \times 1, 0 \times 1, 0$	٣

ملاحظات	كانات	التعليق العمود	التعليق رقبة العمود	العمود		عرض الرقبة		النموذج
				طول	عرض	طول	عرض	
	٨٥٦	١٤٥٨	١٦٥	٢٠	٥٥	٥٥	١٤	١٤
	٨٥٦	١٤٥٨	١٦٥	٢٠	٥٥	٥٥	١٤	١٤

ملاحظات	كائنات	التمويل المملوك		التمويل المملوك	قطاع عرض عق	النموذج
		مكسح	عدل			
	٨٥٦	---	١٦٥٢	١٨٥٣	٨٠:٥٥	١٣

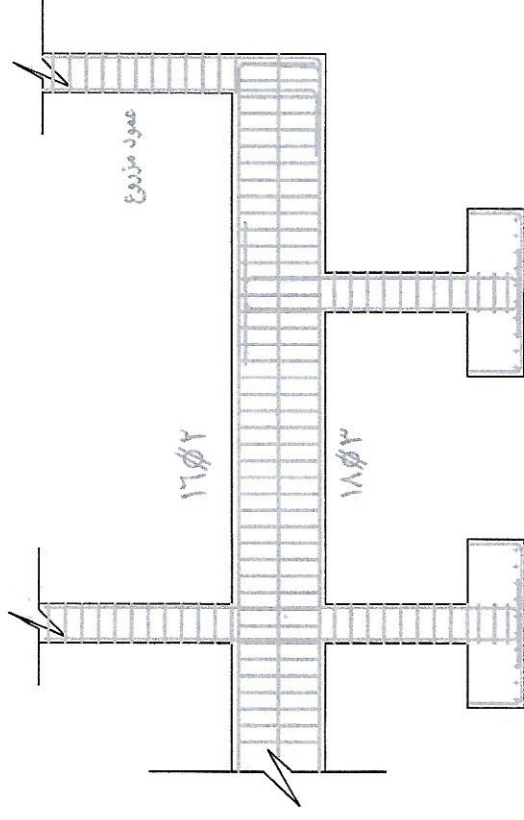


تفصیلاً

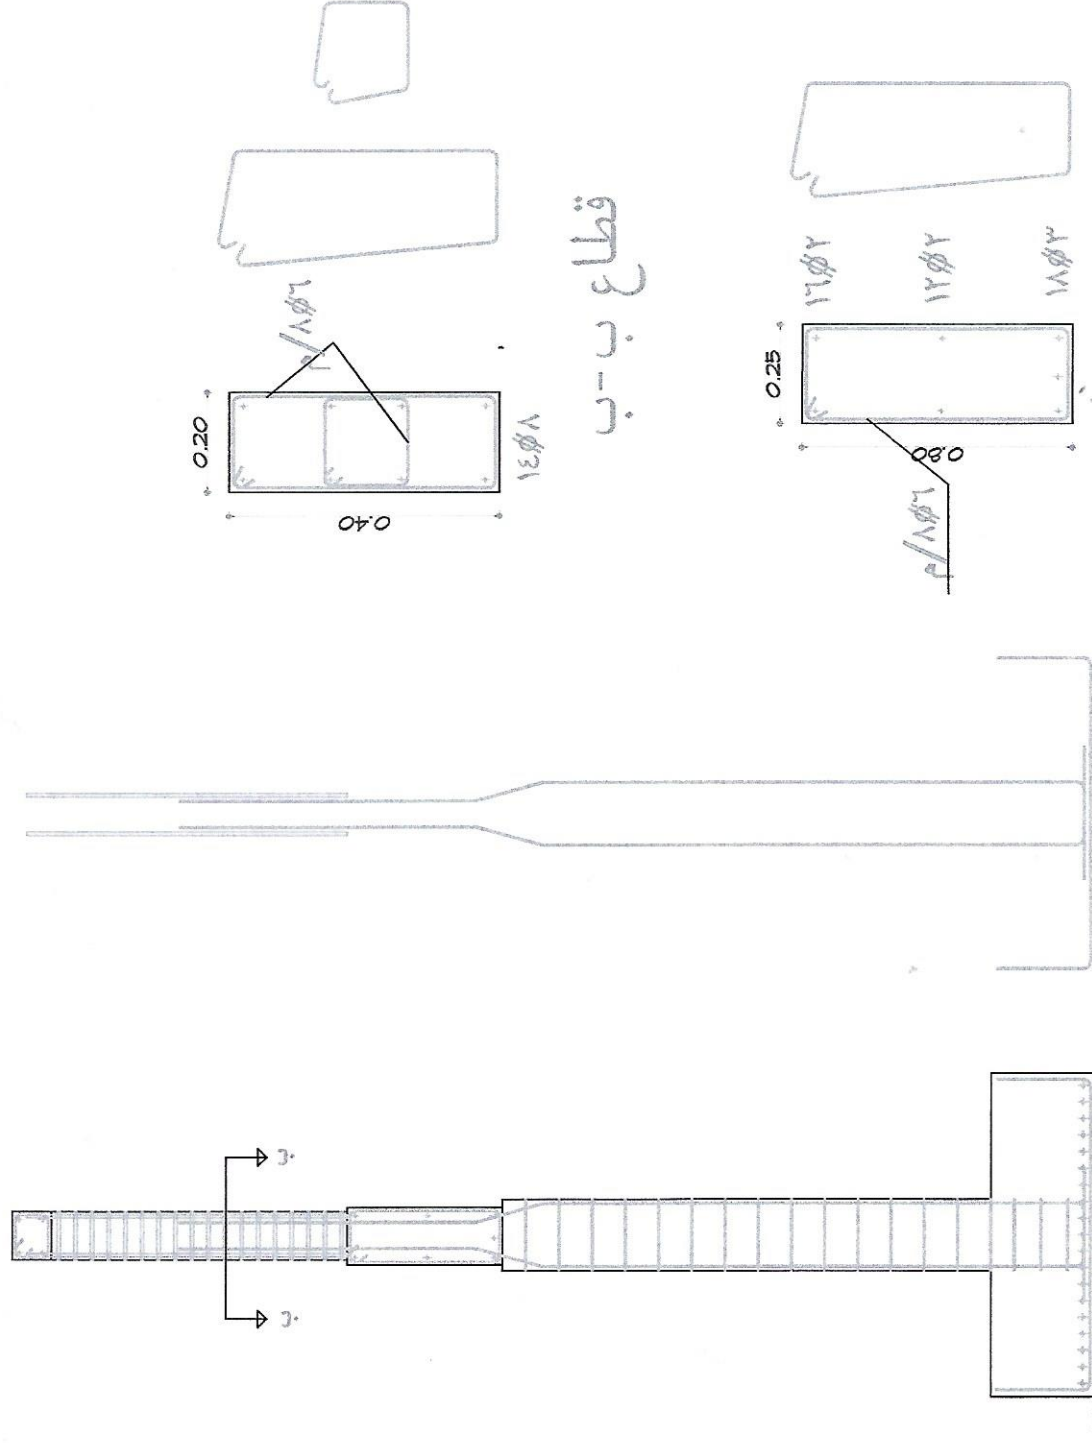

المجلة
الاصلاحية

فؤاد تسليح القاعدة مع العمود

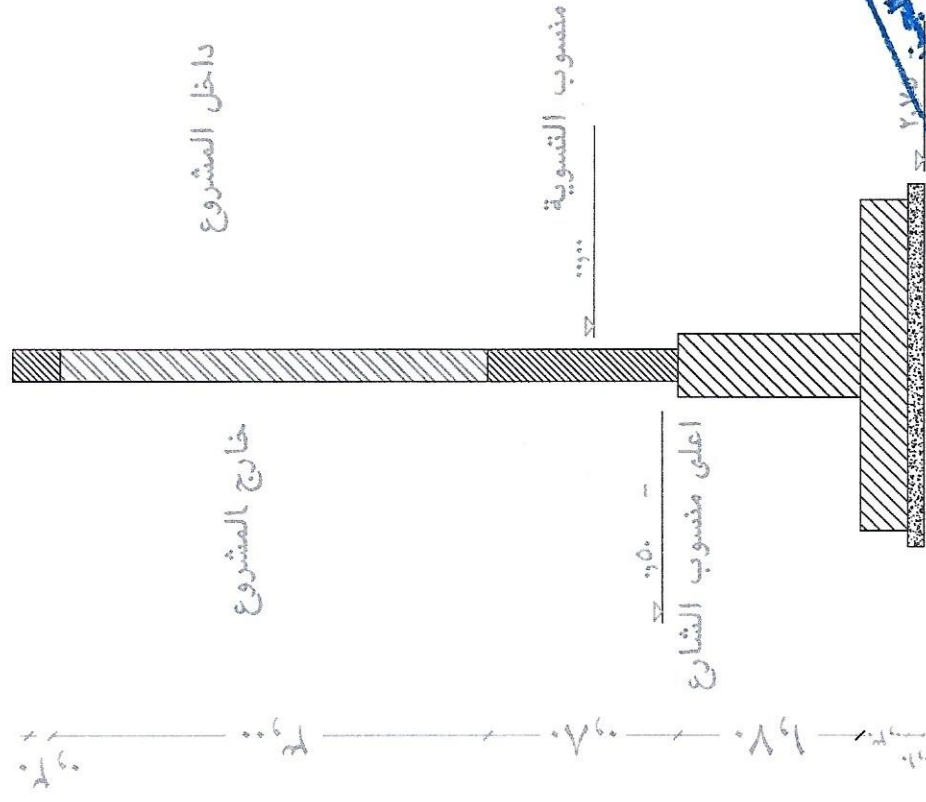

قطّاع فی السور

اسم المشروع	مجمع الدويعمة التعليمي للبنات		
اسم اللوحة	مخطط الجداول والتفاصيل AS-BUILT DRAWING		
رقم اللوحة	رقم	تقياس	١٠٠/١
التاريخ	٢٠٢٢-١١-١٦		

شركة بناء الجزيرة للمقاولات
BENA AL-JAZEERAH CO

مدير شؤون البناني	مهديس / فهد عايد المدرع
التدقيق	فادي الـ مهديس / فهد عايد المدرع
مجلس العقاول	
مجلس الاستشارى	
تقديم رقم	

[illegible]

قطّاعٌ في السور



جدول الامعة



جدول الميديات

ملاحظات	كائنات	التعليق العلوي		التعليق السفلي	عرض عمق	قطاع	النموذج
		مكعب	عدل				
	١٥٦	---	١٦/٢	١٨/٣	٠.٨٠	١.٥	١ م

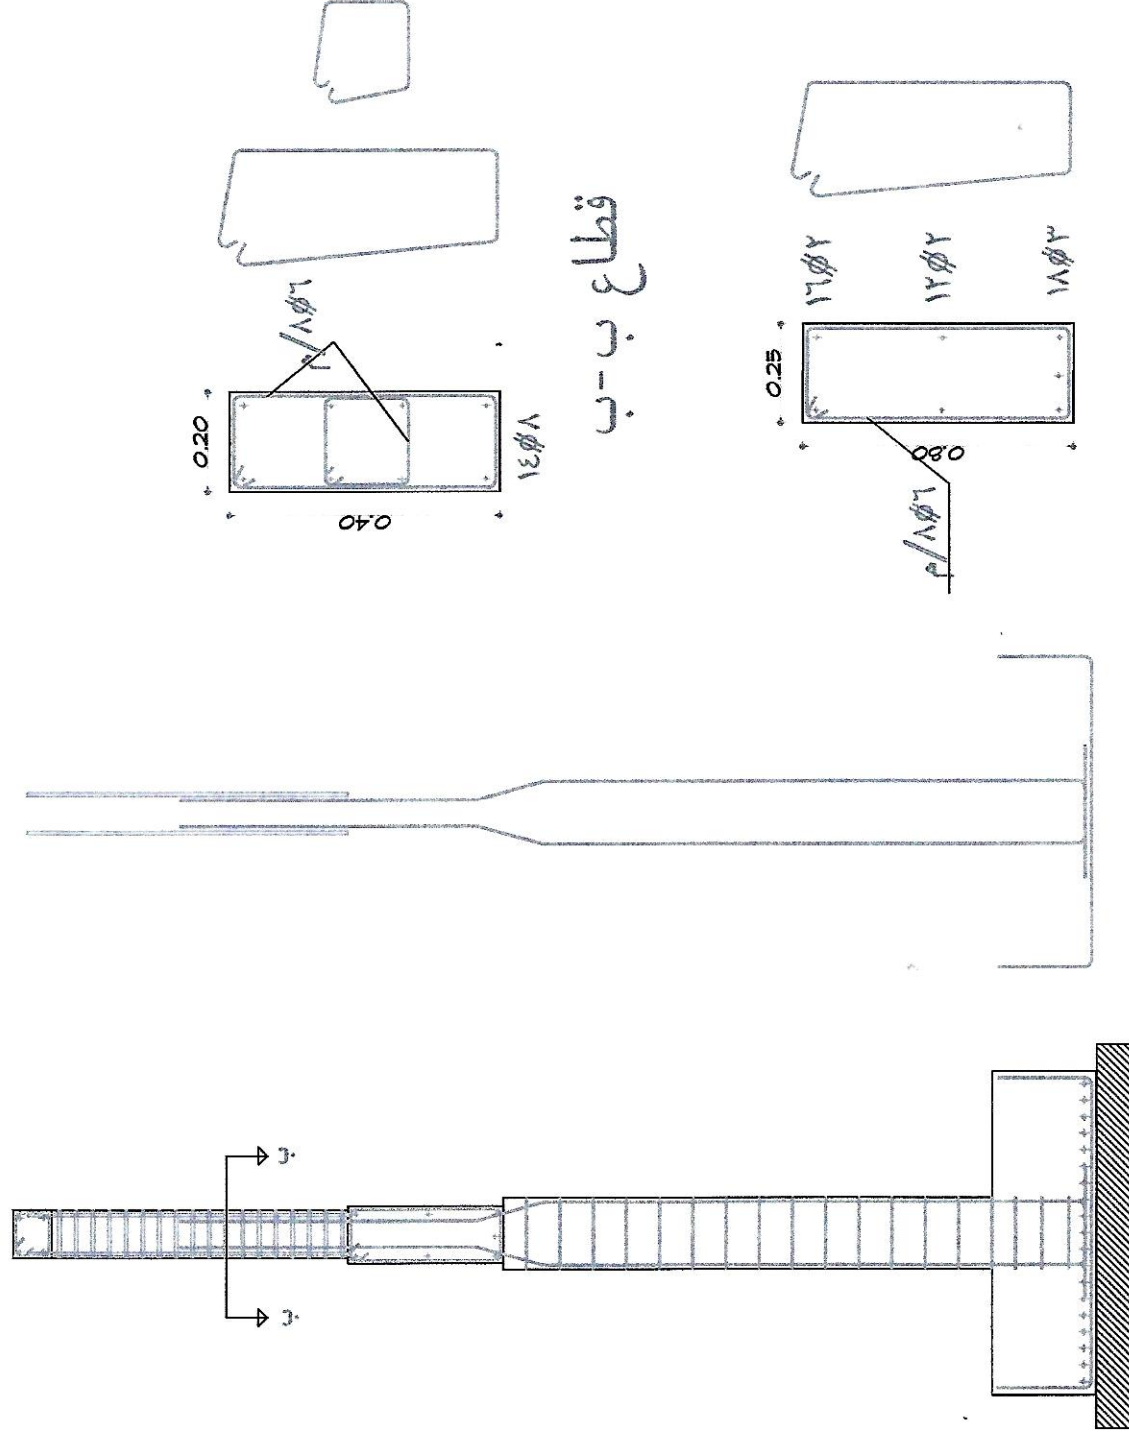




نموذج تسليح القاعدة مع العمود

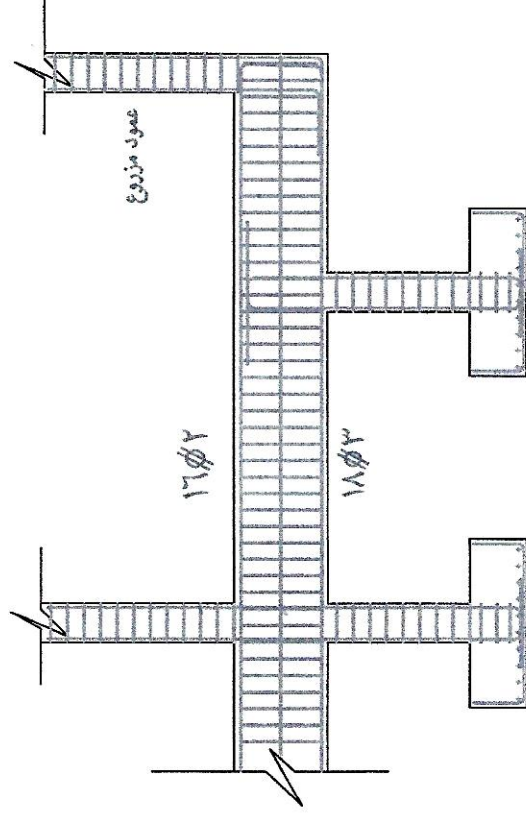

تفصیلاً

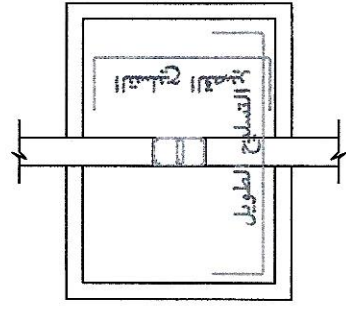

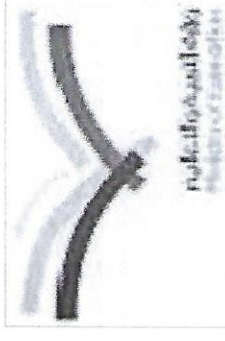

اسم اللوحة	مخطط الجداول والتفاصيل AS-BUILT DRAWING
رقم اللوحة	١٠٠/١
التاريخ	٢٠٢٢-١١-١٦

شركة بناء الجزيرة للمقاولات
BENA AL-JAZEERAH CO

مدير شؤون
المباني

مهندس / فهد طريد المدرج

التوقيع

مهندس المقاول	
مهندس الاستشاري	
تقديم رقم	


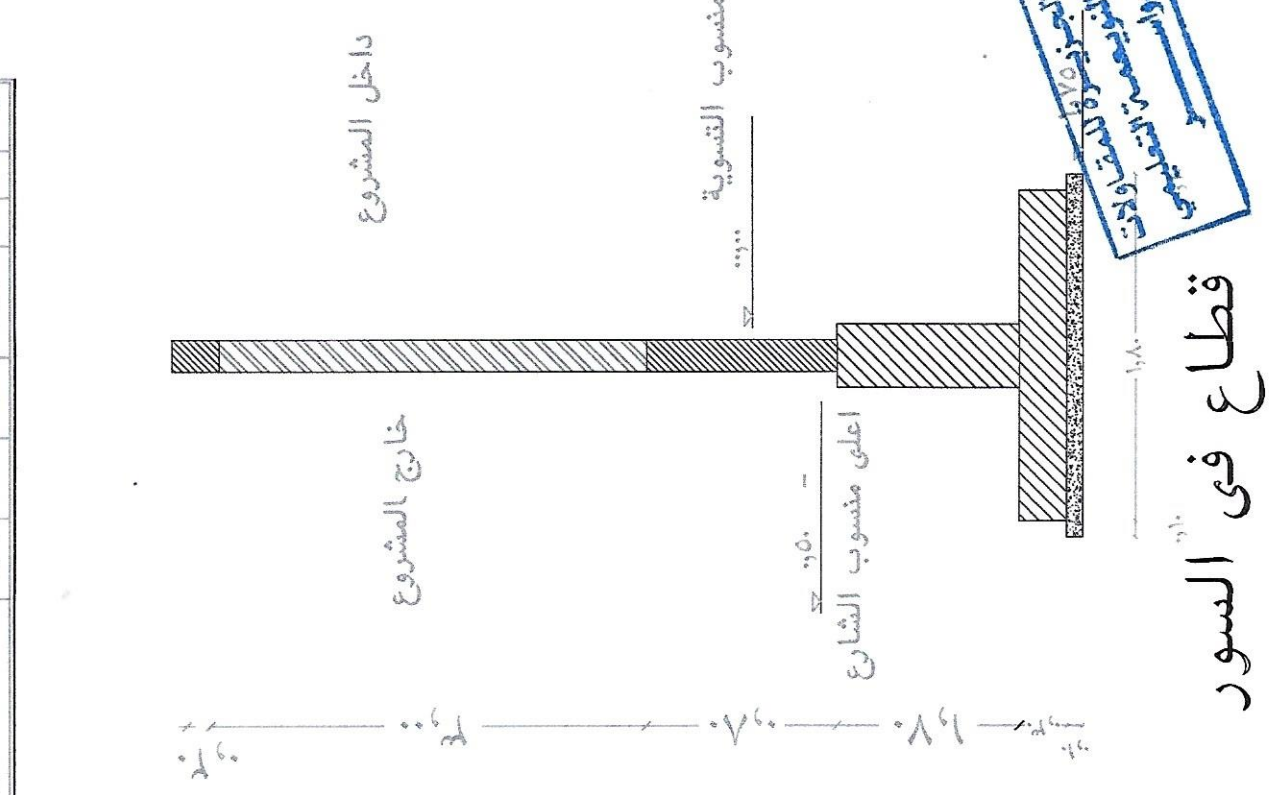

قطاع في السور

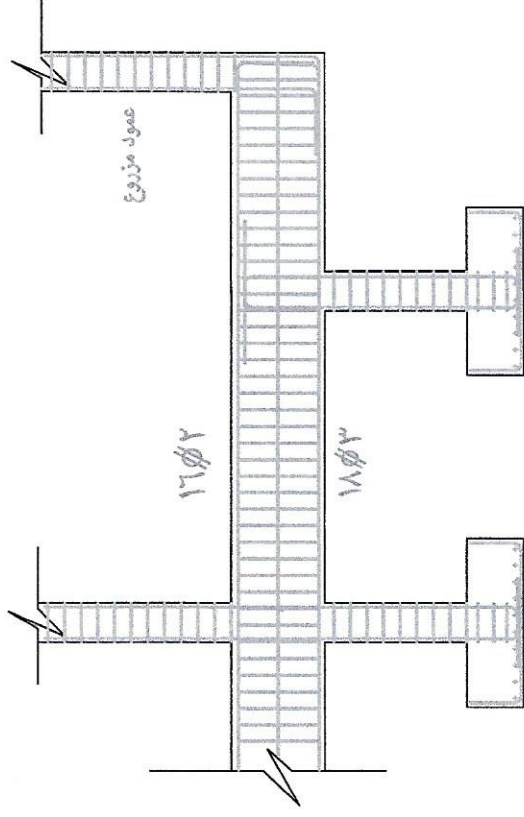


تفصيلة ١

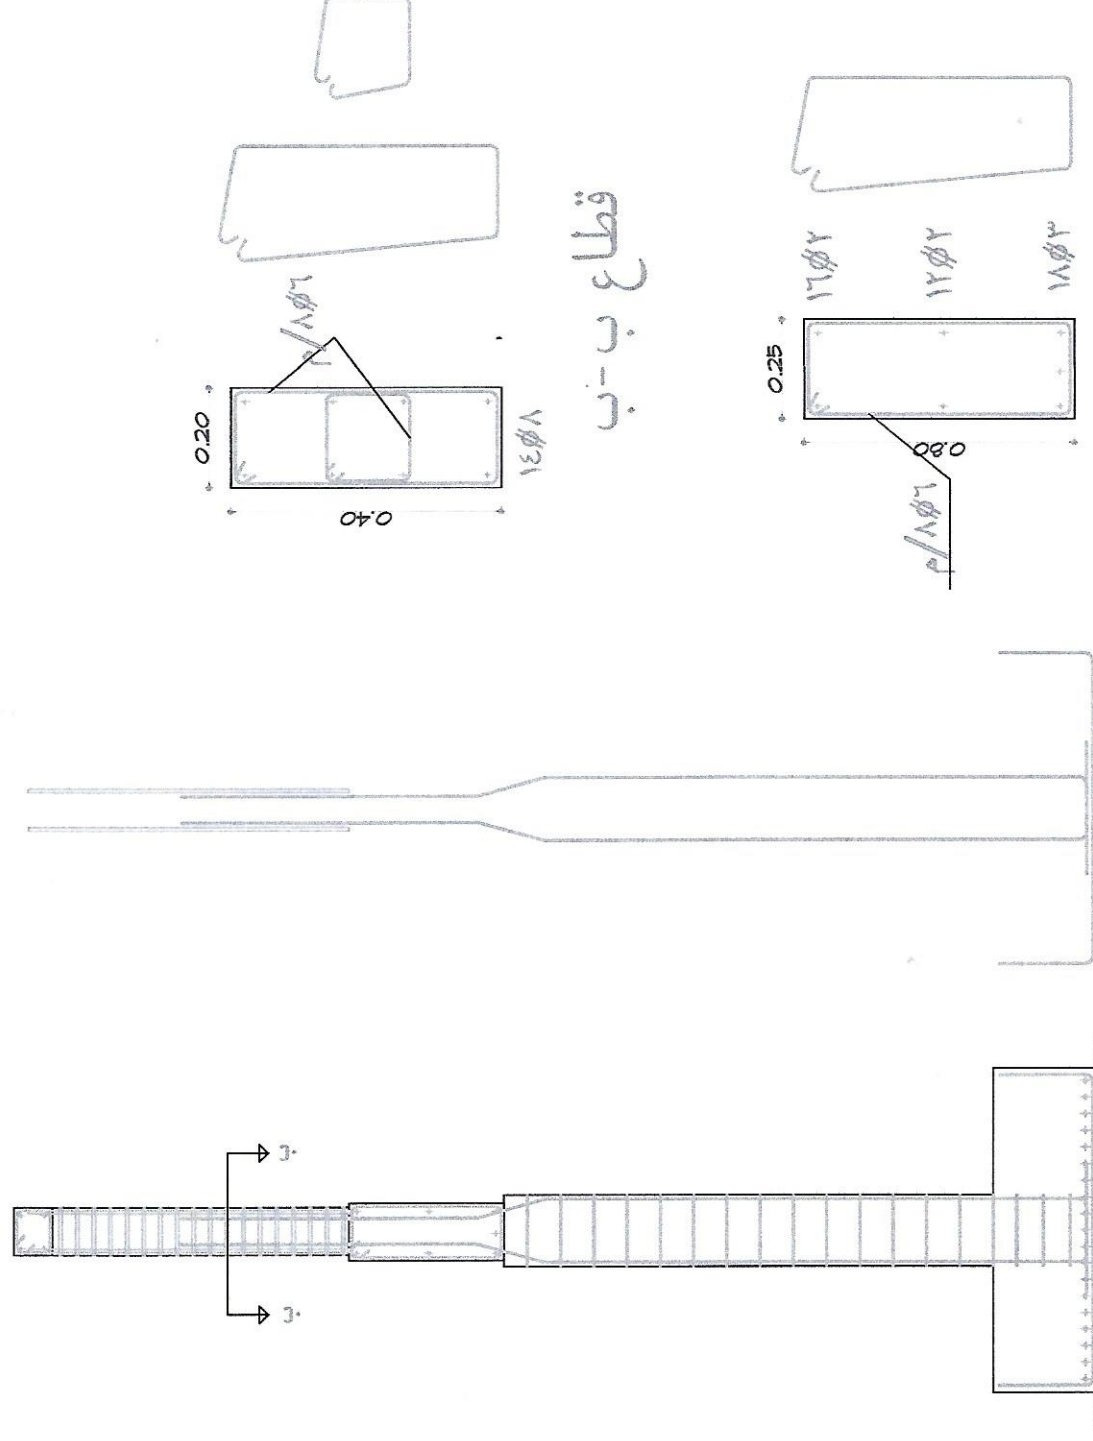

الميدة المسلحة

نموذج تسليح القاعدة مع العمود

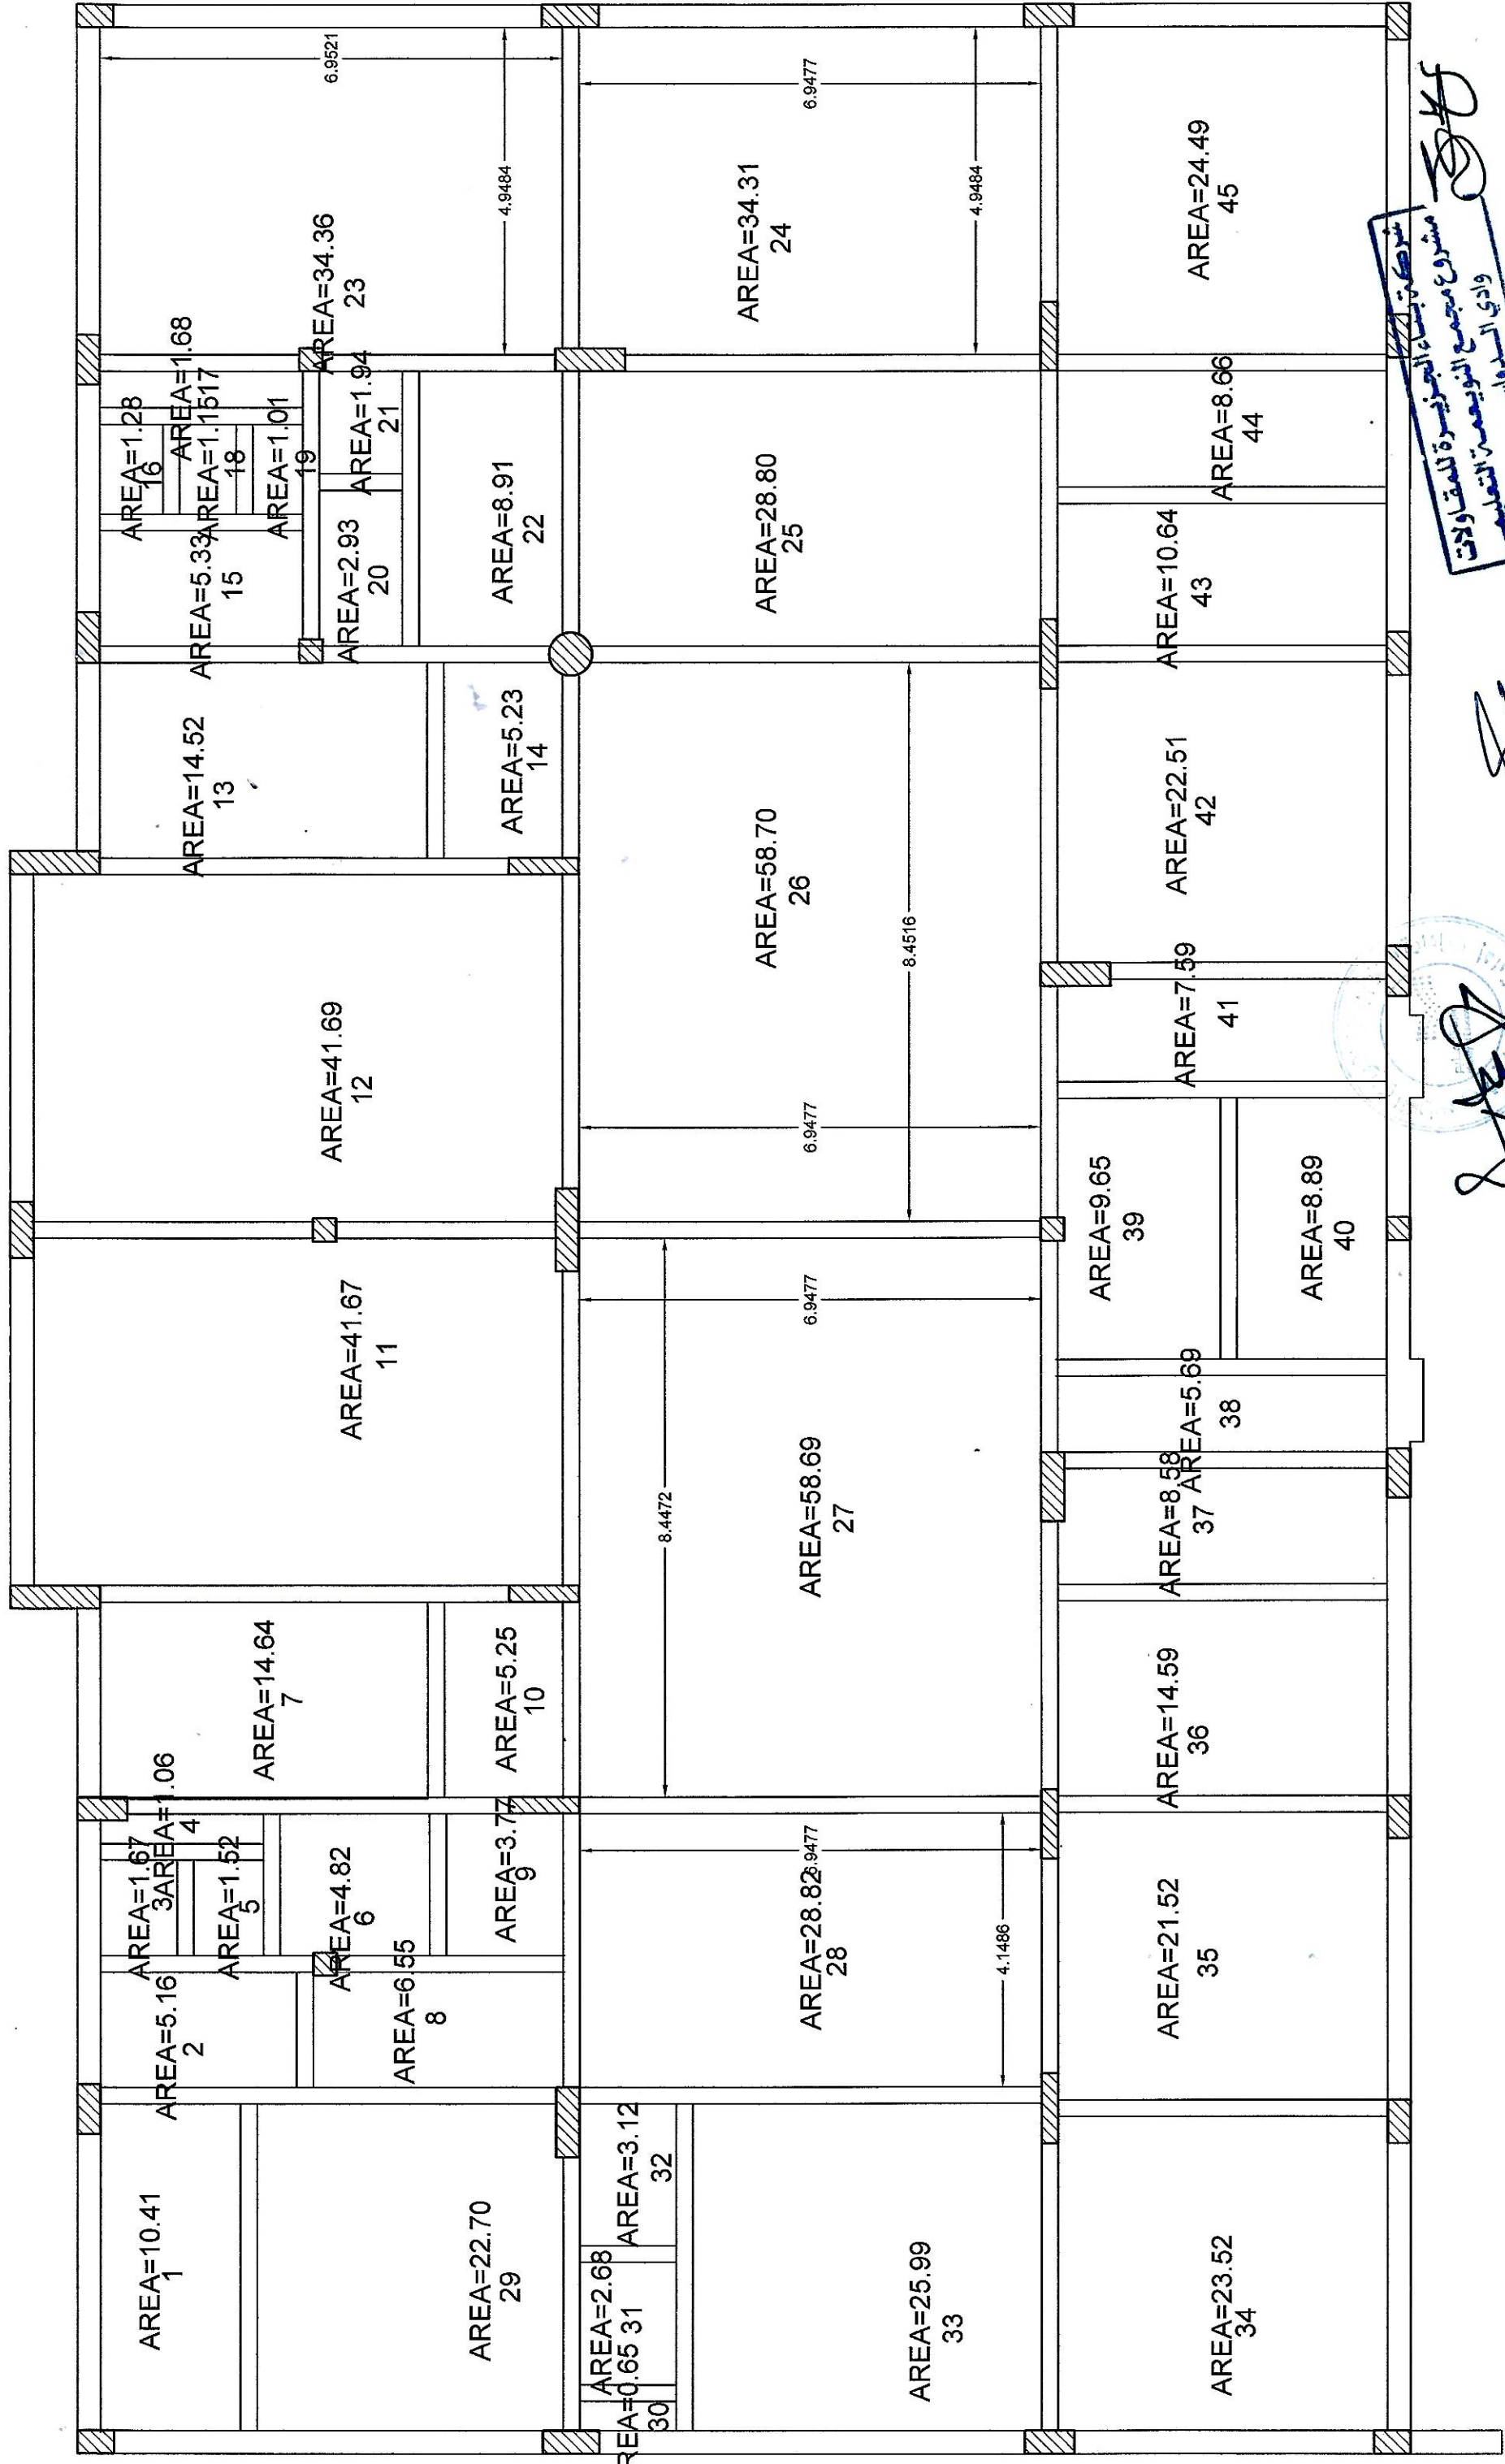


Handwritten signature and stamp.

المملكة العربية السعودية



وزارة التربية والتعليم
MINISTRY OF EDUCATION
محافظة وادي الدواسر


اسم المشروع	مجمع التوحيمة التعليمي بسات
اسم الجهة	محافظة وادي الدواسر
رقم الترخيص	1:100
التاريخ	


Keys :-

مهندس المقاول	
مهندس الإشراف	
تقديم رقم	

مدير شؤون	
المبنى	
التوقيع	

وادي الدواسر
مجمع التوحيمة التعليمي
إدارة الجزيرة للمقاولات

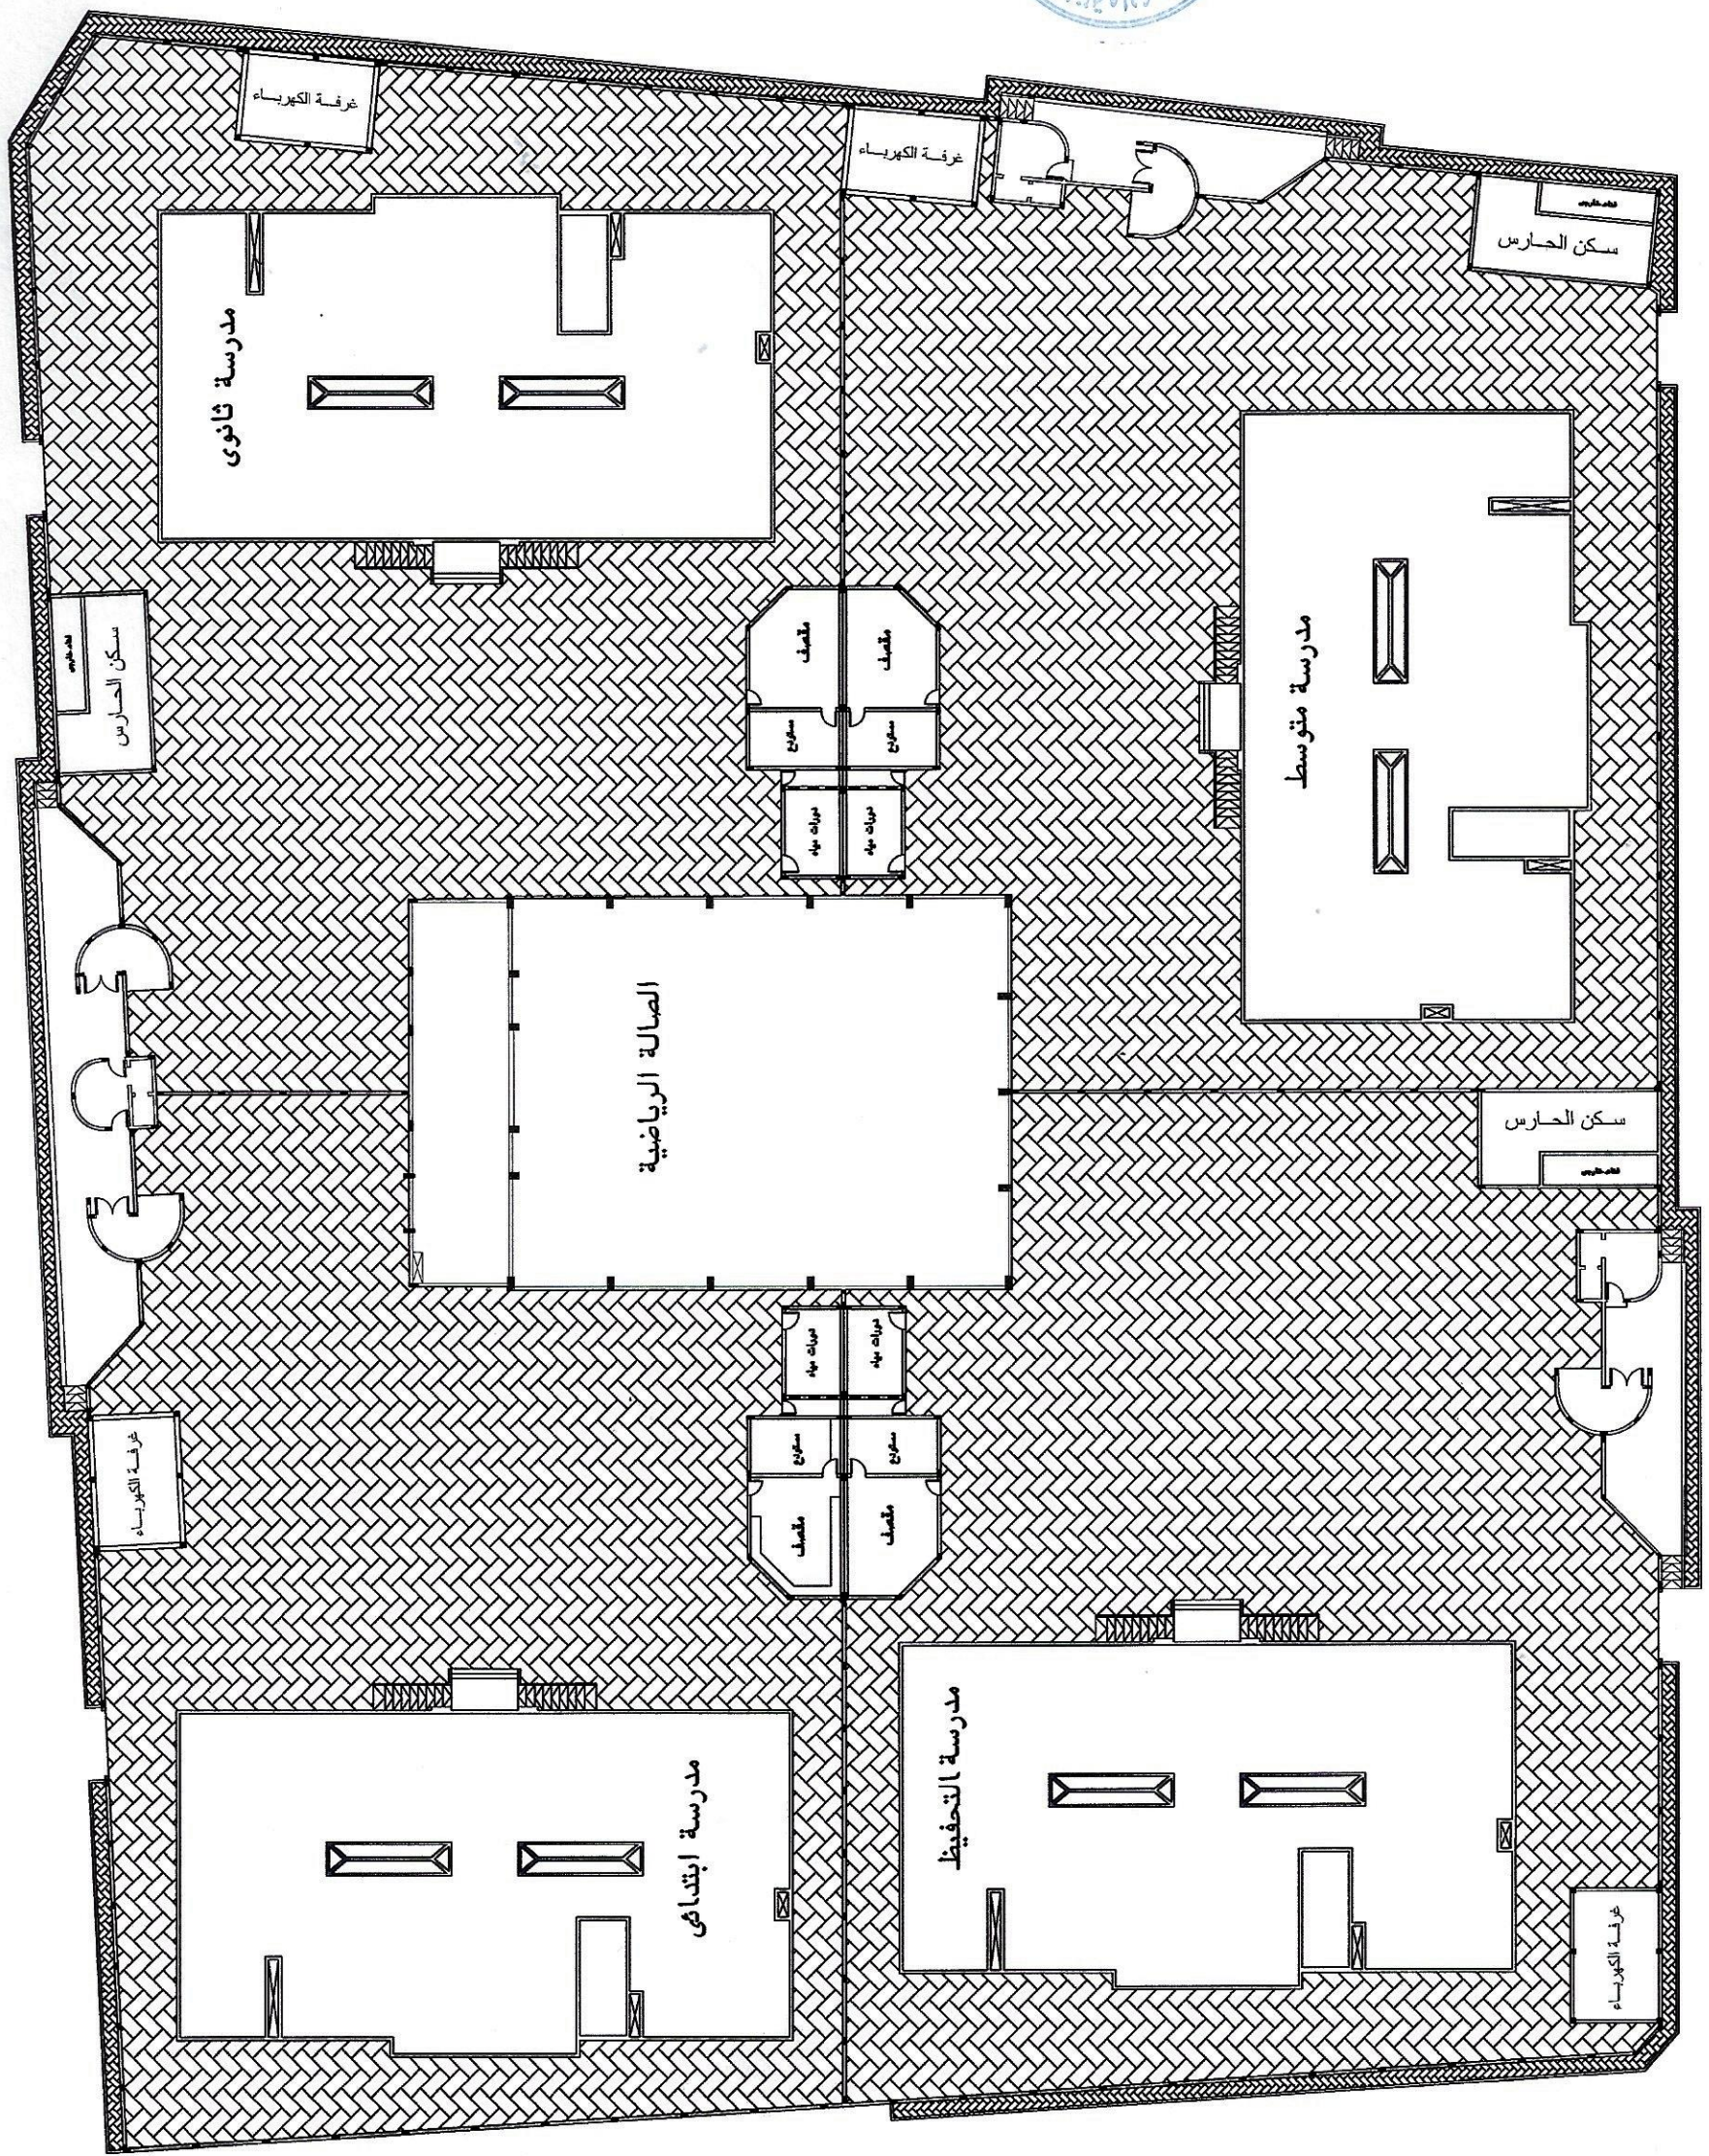

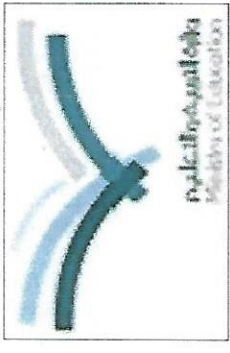


اسم المشروع	مجمع التويمة التعليمي للبنات
اسم اللوحة	مخطط غرفة الأمن والنباتية AS-BUILT DRAWING
رقم اللوحة	١٠٠/١
التاريخ	٢٠٢٢-١١-١٩


شركة بناء الجزيرة للمقاولات
BENA AL-JAZEERAH CO




مدير شؤون المباني	مهندس / فهد عبد الممدوح
مهندس المقاول	مهندس / فهد عبد الممدوح
مهندس الاستشاري	مهندس / فهد عبد الممدوح
تقديم رقم	

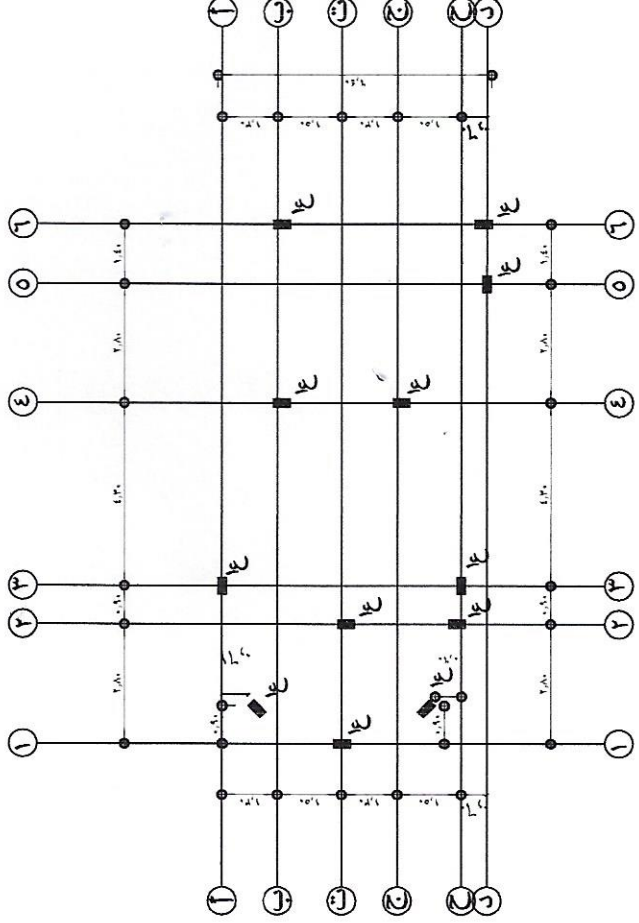


الاعمدة والمخاور

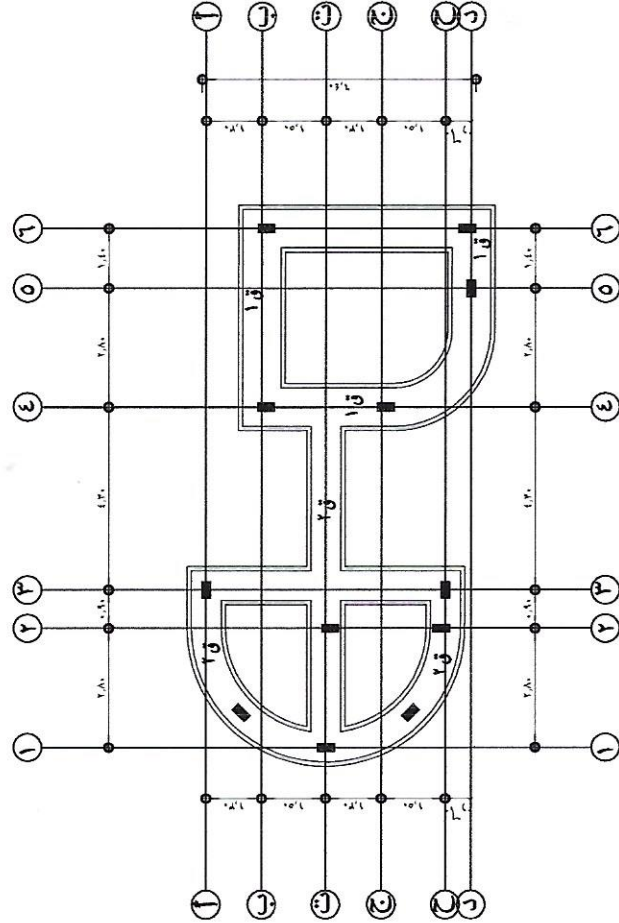

القواعد والشدادات

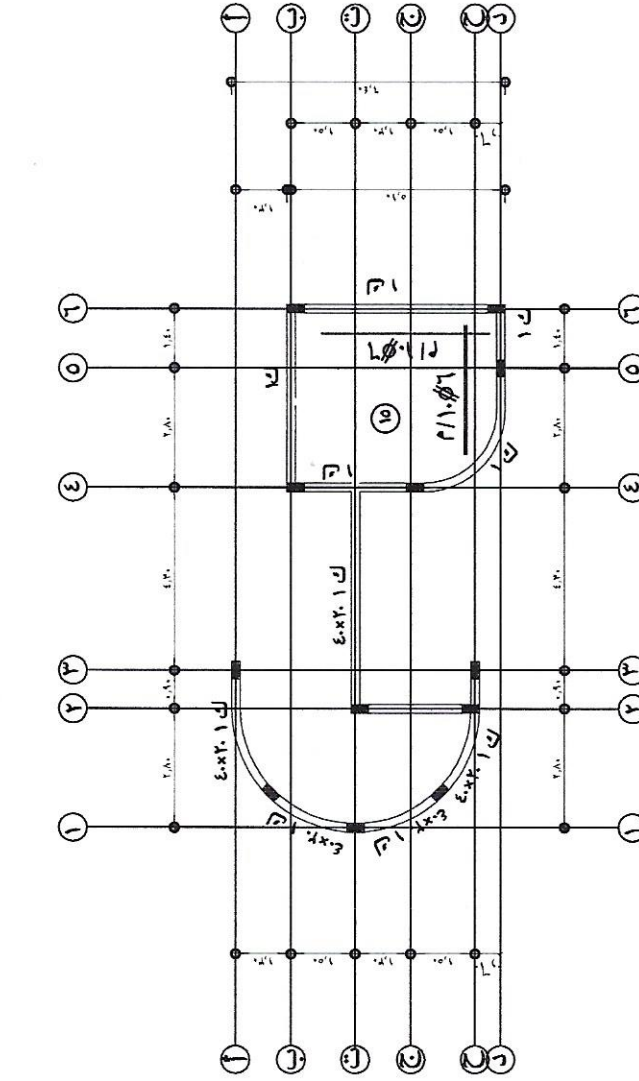

مخطط السقف

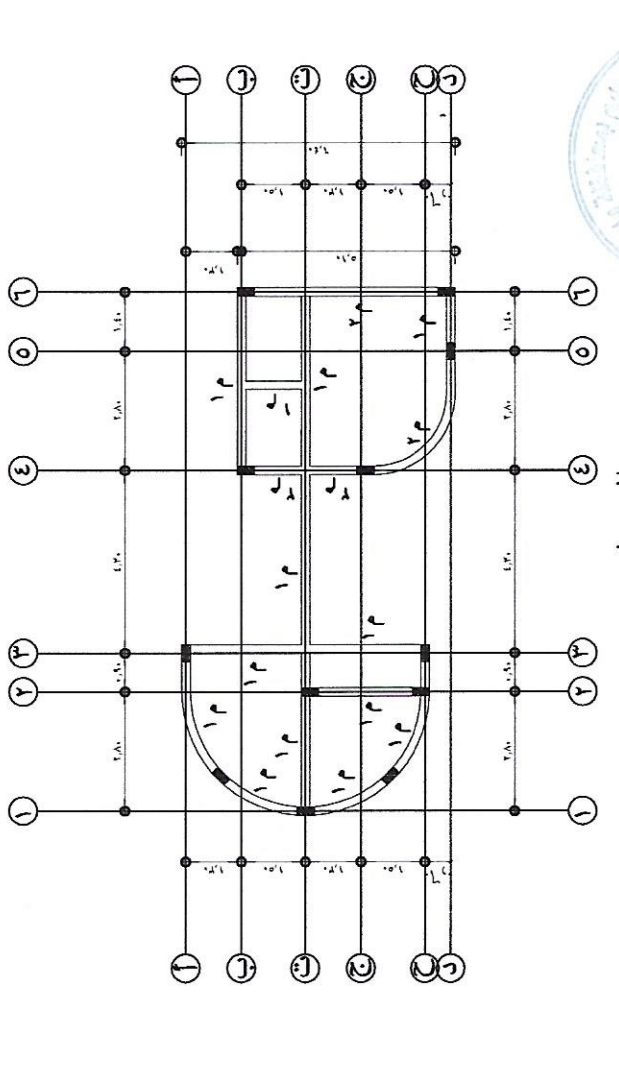

الميدات

جدول الكمريات


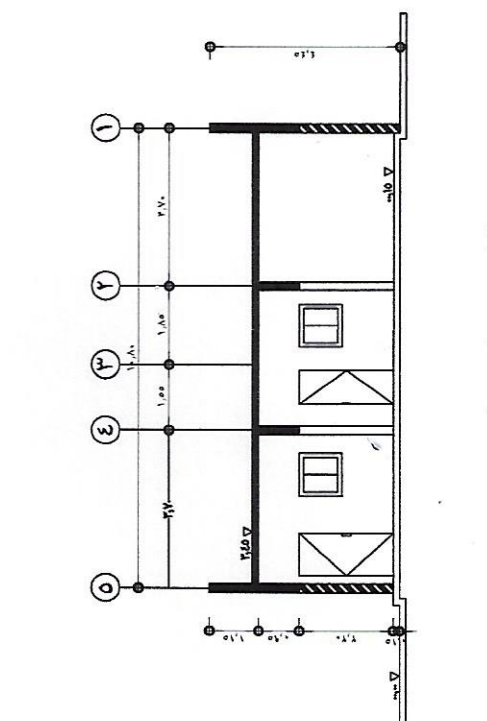


۱-۱ قطع

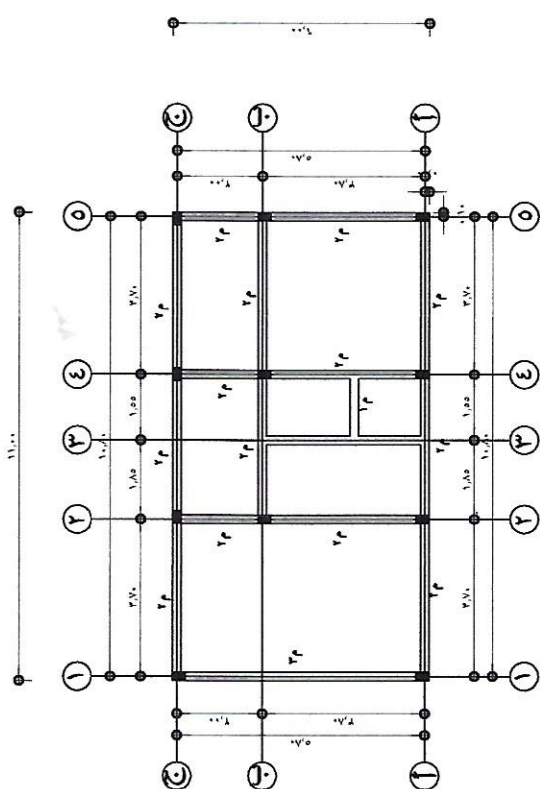


المعدات

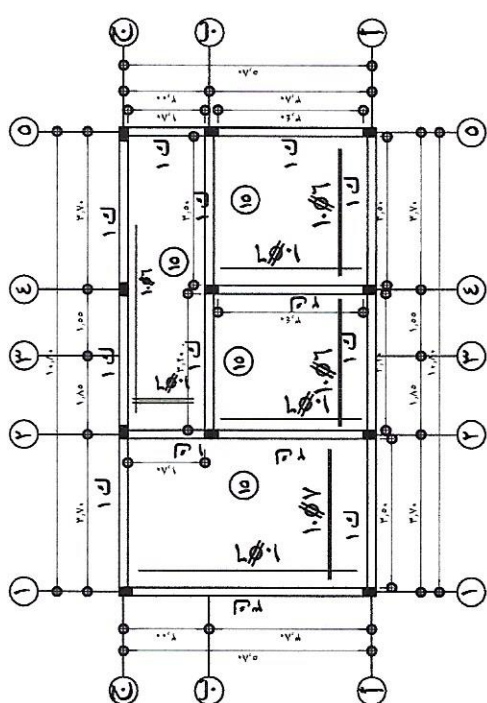


سقف الدور الأرضي

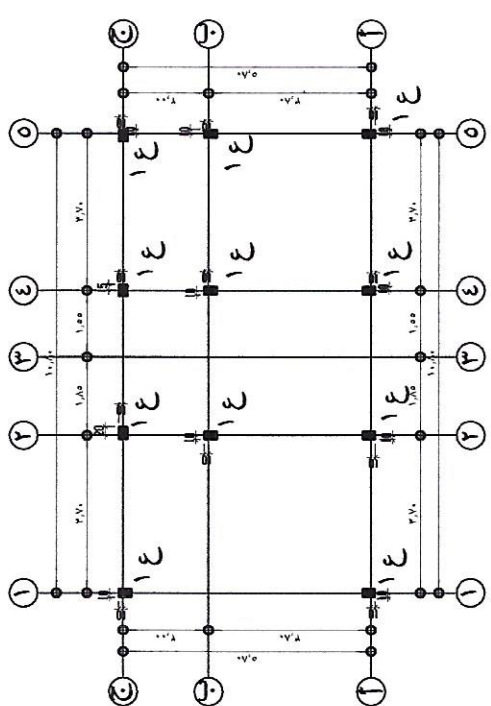

الاعمدة والمحاور

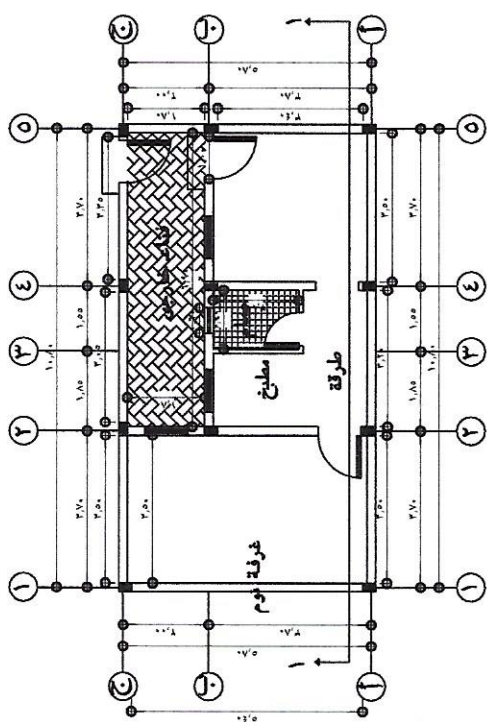

الدور الا رضى

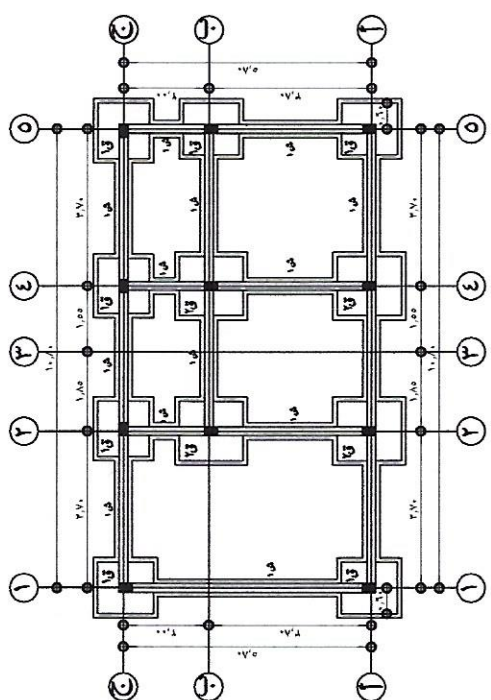

القواعد والشهادات

ملاحظات	كانات	التعليق الطوي	التعليق السلي		قطاع عرض عمق	المونج
			مكسج	عدل		
	١/٨٥٦	١٤٥٢	---	١٤٥٣	٠,٤٣	١ م
	١/٨٥٦	١٦٥٣	---	١٦٥٣	٠,٥٣	٢ م
	١/٨٥٦	١٦٥٣	---	١٦٥٣	٠,٦٣	٣ م

جدول الميديات


جدول القواعد

ملاحظات	كانات	تسليم سفلى	تسليم على	تسليم عمق	قطاع	المساحة
	٢١٨٥٦	١٤٥٣	١٤٥٢	١٠٠	١٠٠	٢
	٢١٨٥٦	١٤٥٤	١٤٥٣	١٠٠	١٠٠	٢

جدول الكميات

ملاحظات	كائنات	التسليح	النموذج	
			عرض طول	قطاع
	١٨/٨٦	٨/٤٨	١٠٣٠	ع ١

جدول الأعمدة

الملاحظات	كائنات	التعليق الطوري		التعليق السلي	العرض		المولج
		مكسج	عدل		عمق	قطاع	
	٢١٠/٦٦	---	١٨/٥	١٨/٥	١٠٠	٠٣٥	ش ١


جدول الشدائد

	$\triangleright \quad + \quad ١,٣٥$ $\triangleright \quad - \quad ١,٢٥$ منسوب الميда منسوب التسوية للموقع العام بداية منسوب الردم
	$\triangleright \quad - \quad ١,٥٠$ نصاية منسوب الازالة و الدرم وبداية الحفر

منسوب قاع الحفر


- ٣,٥٠

اسم المشروع	مجمع التويزة التعليمية للبنات
اسم الورقة	مخطط المصنف AS-BUILT DRAWING
رقم الورقة	١٠٠/١
التاريخ	٢٠٢٢-١١-١٩




مدير شؤون المباني	مهندس / فهد بن عبد الممدوح
التوقيع	


مهندس المقاول	
مهندس الاستشاري	
تقديم رقم	

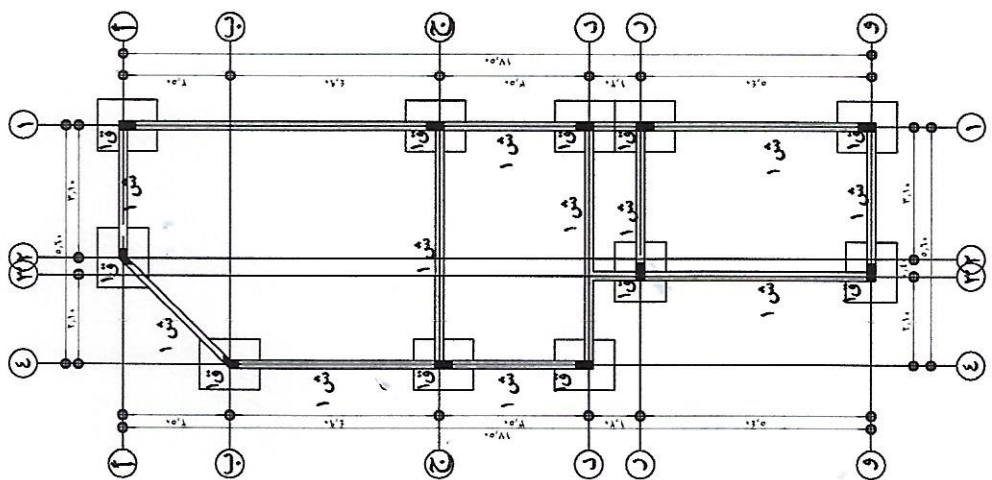


القواعد والشدادات

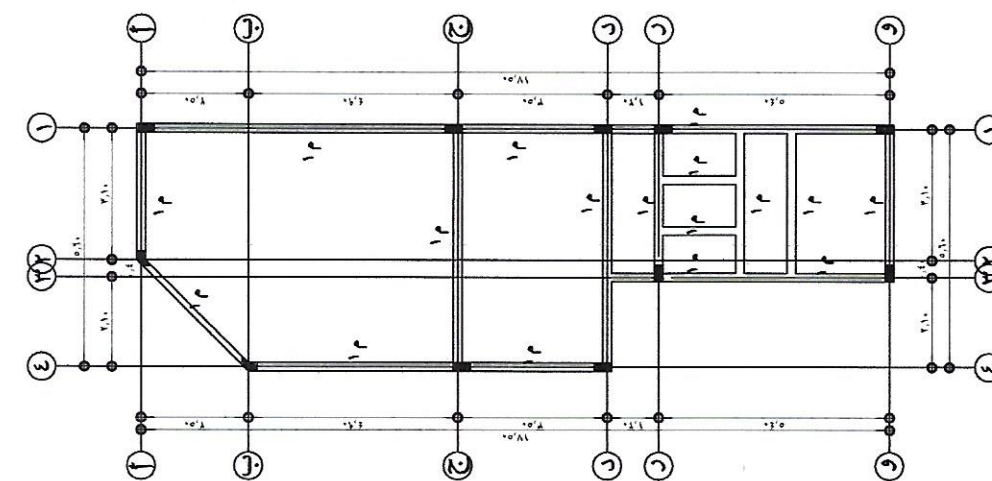

الميدات

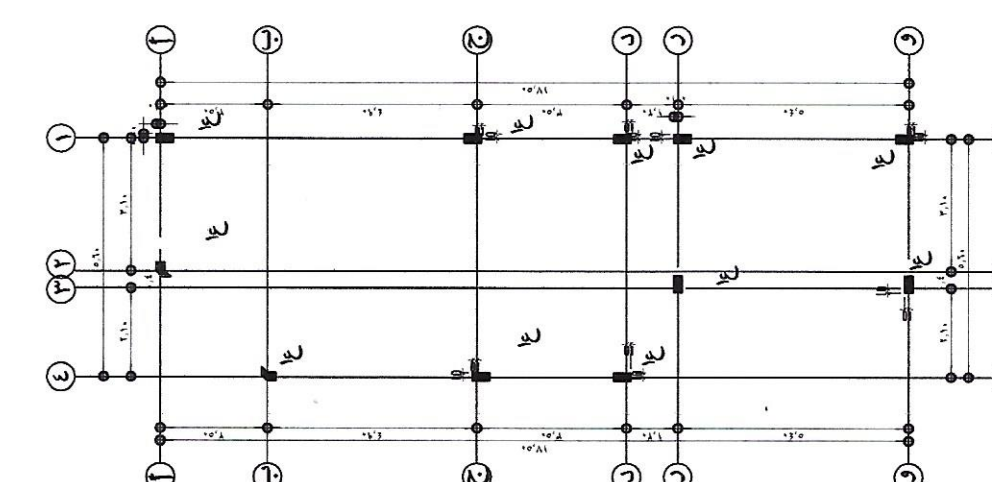

الاعمدة والمحاور

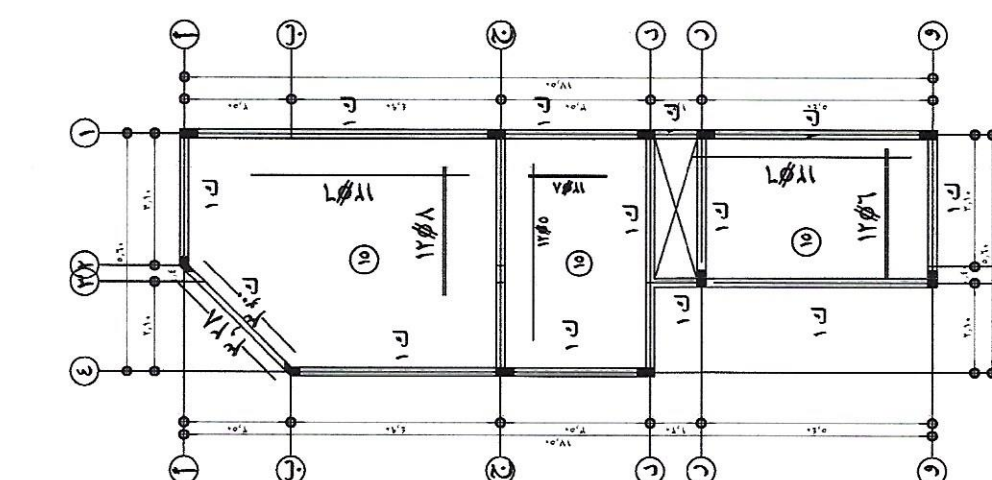

سقف الدور الارضي

جدول القواعد







اسم المشروع	مجمع النويمة التعليمي للبنات
اسم اللوحة	مخطط غرفة الكعرباء AS-BUILT DRAWING
رقم اللوحة	١٠٠/١
التاريخ	٢٠٢٢-١١-١٩




مدير شؤون المباني	مهندس / فهد عابد الماربع
مهندس المقاول	مهندس / فهد عابد الماربع
مهندس الاستشاري	مهندس / فهد عابد الماربع
تقديم رقم	

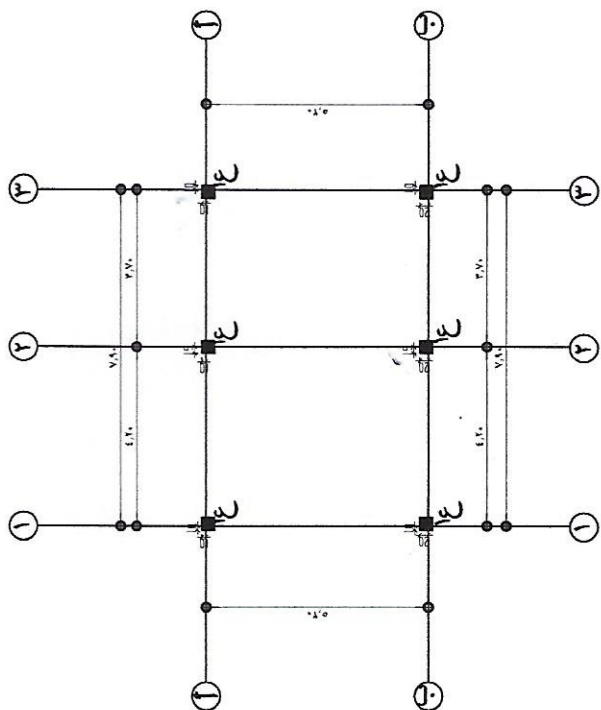


الاعمدة والمحاوير

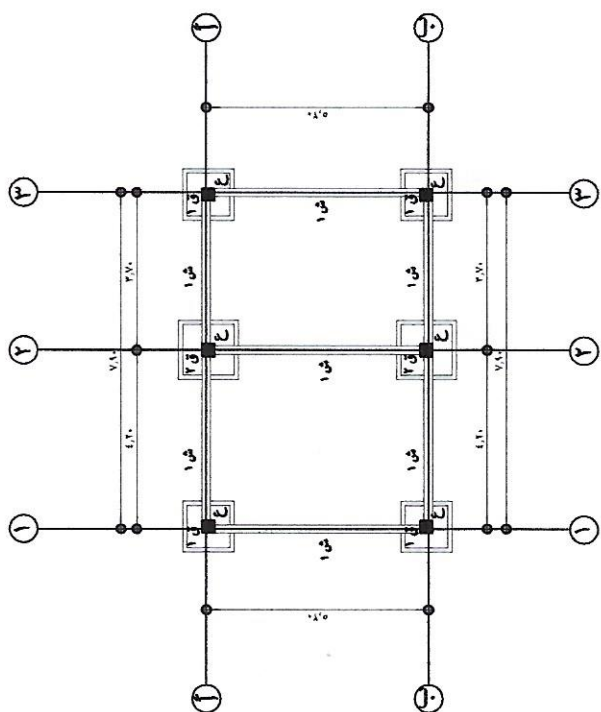


القواعد والشدادات

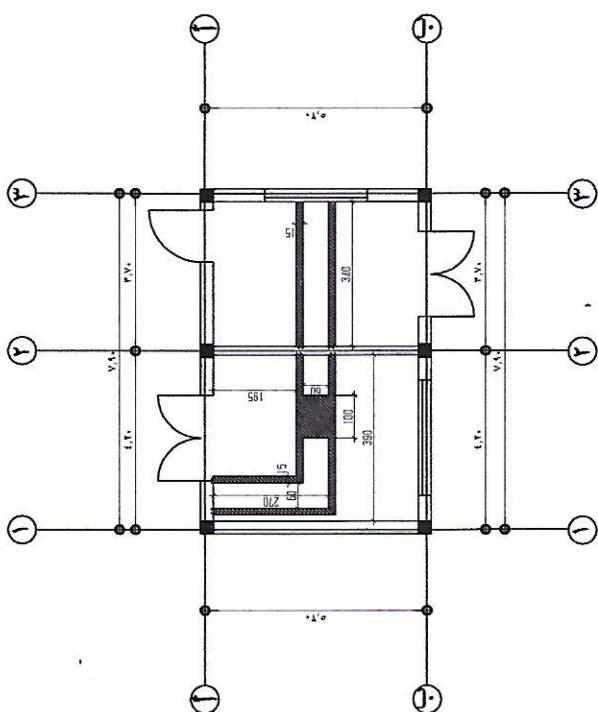


مجارى الكابلات

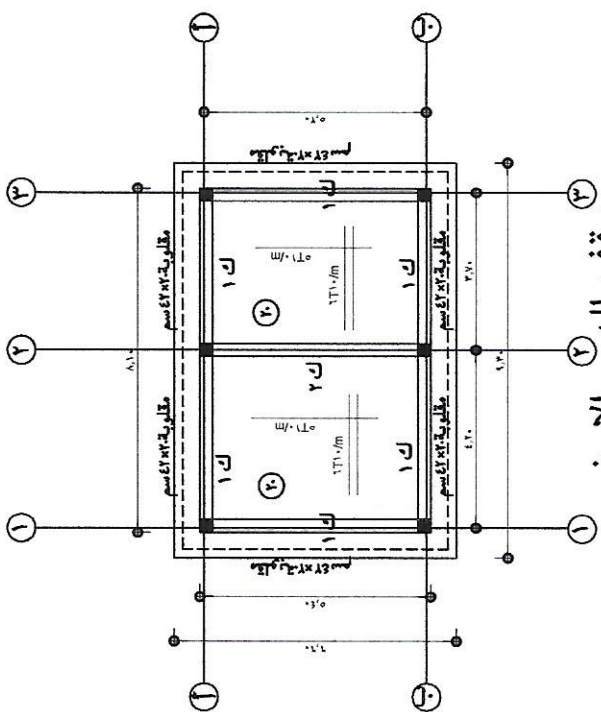

سقف الدور الارضى

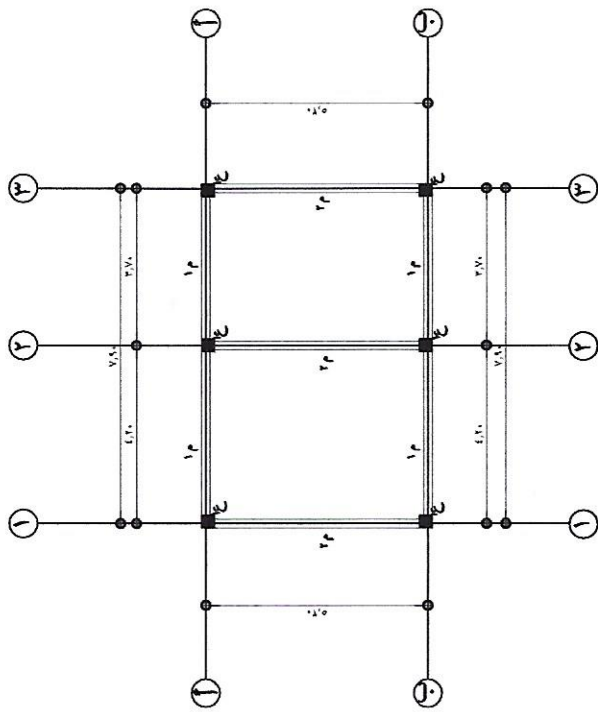

الميدات

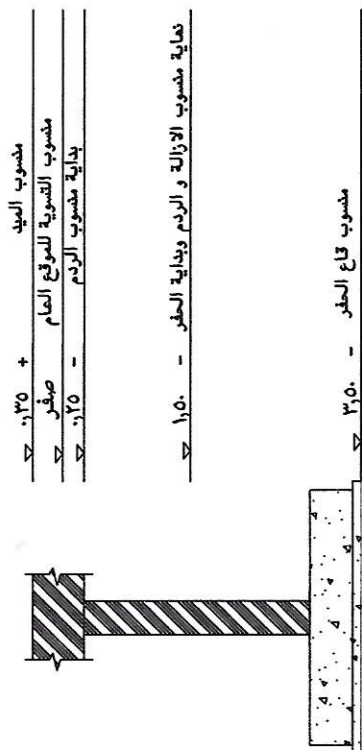


جدول القواعد


جدول الميدات

النموذج	عرض عمق	تسليح عملى	تسليح سفلى	كانات	ملاحظات
